


Abnehmernummern	Legende Layer	Legende Tiefbau
AUSBAU1	Heizzentrale	Wiese
AUSBAU2	Leitungen-Ausbau 1	Garten
AUSBAU3	Leitungen-Ausbau 2	Schotter
	Leitungen-Ausbau 3	Asphalt
	Sondernutzung	

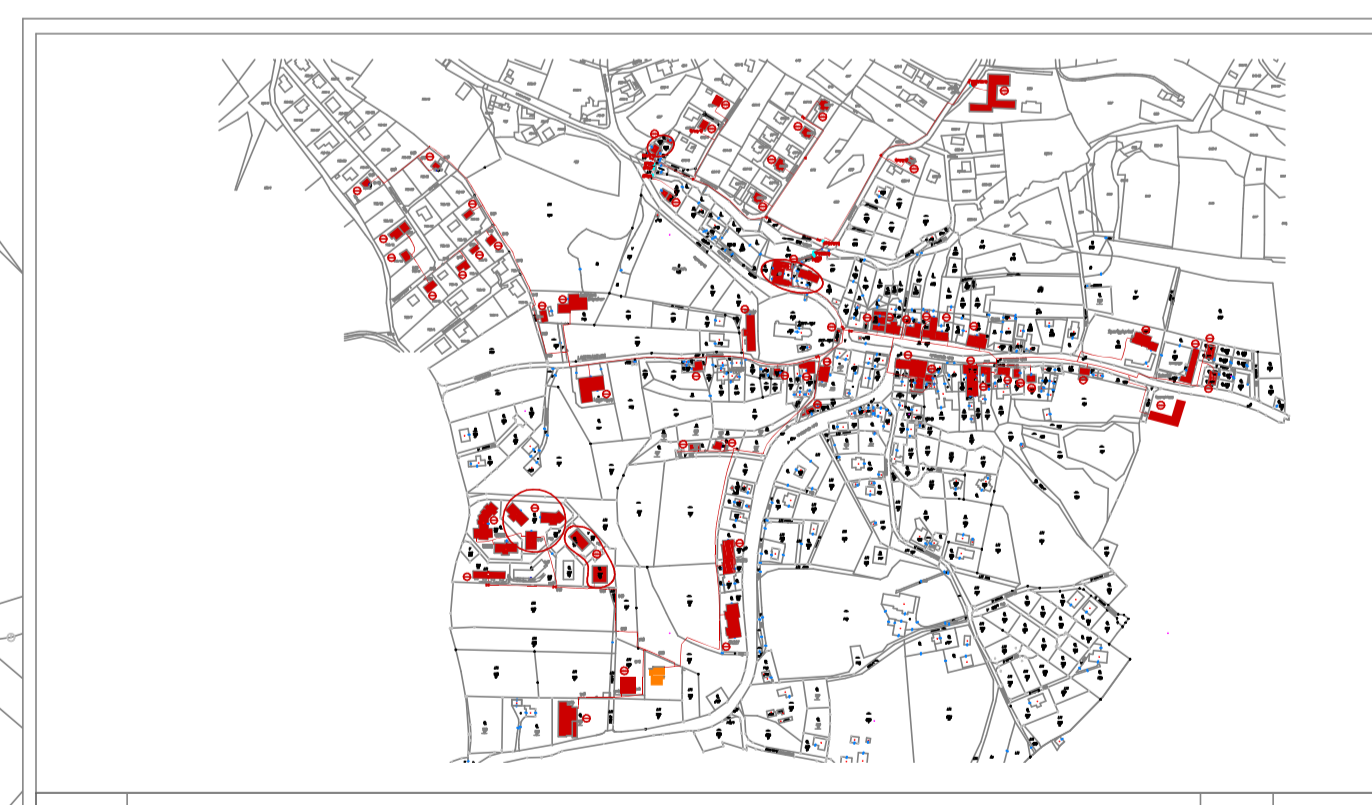

Index	Änderungen	grt.	Datum

## Bestandsplan

**Ringhofer & Partner GmbH**  
 Gebäudetechnik- und Energieplanung  
 8243 Pinggau • Schulstraße 1/2  
 www.ripa.at • office@ripa.at • 03339 / 23195

Projekt <b>Wärmeversorgung          Wärmeliefergemeinschaft Semriach          8102 Semriach</b>	Planinhalt <b>Rohrnetzplan          Ausbau 2014</b>
--	--

Datum	17.09.2015	gez.	GKO	Projektverz.	13036_semriach-wv-ab2013
Maßstab	1:1000	gepr.	-	Dateiname	semriach-wv-ab2014_150917gko_rohrnetzplan-ausbau

Diese Zeichnungen bzw. Auswertungen oder Entwürfen über die Gebäudetechnik- und/oder Energieplanung sind Eigentum der Ringhofer & Partner GmbH und sind ausschließlich für den Auftraggeber bestimmt. Jede Vervielfältigung, Verbreitung, Übertragung, Kopie, Weitergabe an Dritte in Verbindung mit einer anderen Art der Nutzung oder andere öffentliche Nutzung ohne schriftliche Genehmigung der Ringhofer & Partner GmbH ist ausdrücklich untersagt. Änderungen gegenüber dem Original sind durch rote Linien zu kennzeichnen. Änderungen gegenüber dem Original sind durch rote Linien zu kennzeichnen. Änderungen gegenüber dem Original sind durch rote Linien zu kennzeichnen.